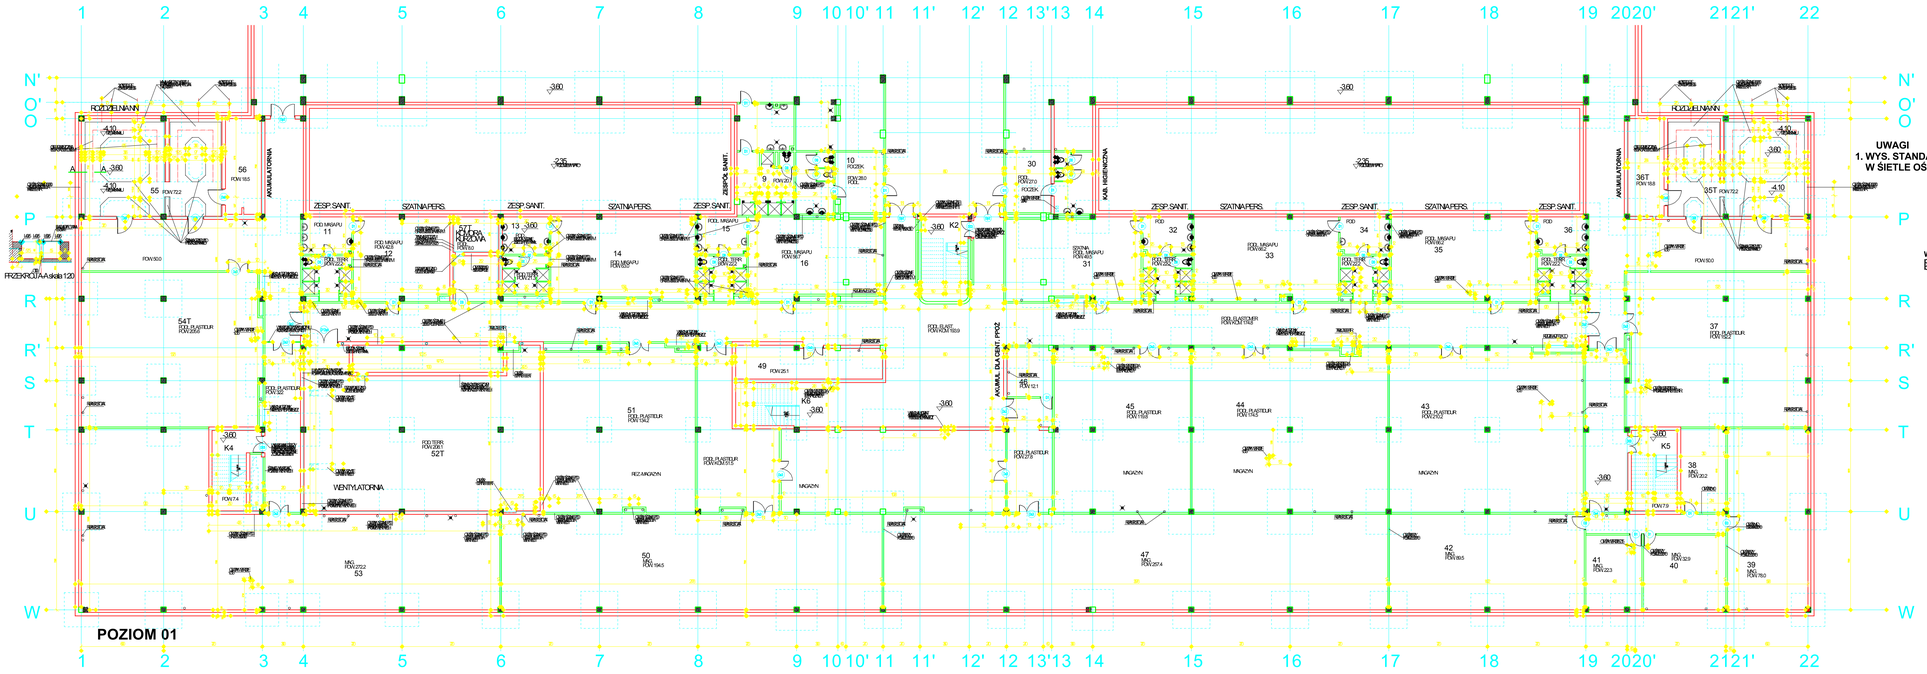

UWAGI
1. WYS. STANDARDOWA DRZWI D0-D14
W ŚIETLE OŚCIEŻY h=206cm

Wykonano zgodnie z dokumentacją
powykonawczą i z zapisami w dzienniku
budowy od dn. 01.10.07
Kierownik Obiektu
mgr inż. Reginald Czapski

1	2	3	
4	5	6	
7	8	9	
10	11	12	
13	14	15	
16	17	18	
19	20	20'	
21	21'	22	



SZPITAL POLOŻNICZO-GINEKOLOGICZNY WŁODZI
BUDYNEK 7
SEGMENT 11,12,13
RZUT POZIOM 01

RYS. NR: 1